

分筆計画図

所在: 名取市名取が丘二丁目



S=1 : 100

166-54

求積表

地 番	1号地			
N0	Xn	Yn	Yn+1-Yn-1	Xn・(Yn+1-Yn-1)
K4	-204485.087	3898.226	7.542	-1542226.526154
K5	-204482.554	3908.535	18.501	-3783131.731554
K1	-204480.501	3916.727	10.574	-2162176.817574
B2	-204489.066	3919.109	-15.734	3217430.964444
B1	-204494.596	3900.993	-20.883	4270460.648268
合 計				356.537430
合 計 面 積				178.2687150
地 積				178.26 m ²

地 番	2号地			
N0	Xn	Yn	Yn+1-Yn-1	Xn・(Yn+1-Yn-1)
B1	-204494.596	3900.993	15.349	-3138787.554004
B2	-204489.066	3919.109	20.499	-4191821.363934
K2	-204497.632	3921.492	-15.349	3138834.153568
K3	-204504.105	3903.760	-20.499	4192129.648395
合 計				354.884025
合 計 面 積				177.4420125
地 積				177.44 m ²


総合計面積 355.71 m²

200-28


筆界点	境界標の種類
⊕	コンクリート杭
⊗	金 属 釘
⊙	金属プレート標
⊠	プラスチック杭
○	計 算 点
△	測 量 多 角 点

(注記)
境界線の確認出来ない箇所につきましては、現況構造物もしくは計算点(公園、地積測量図、現地地形)により求積しております。
隣接土地所有者との立会いにより境界位置が変更になる場合があります。

所 在	名取市名取が丘二丁目200番5	番 号	/
図面名	分筆計画図	縮 尺	S=1 : 100
図 面 作成者			

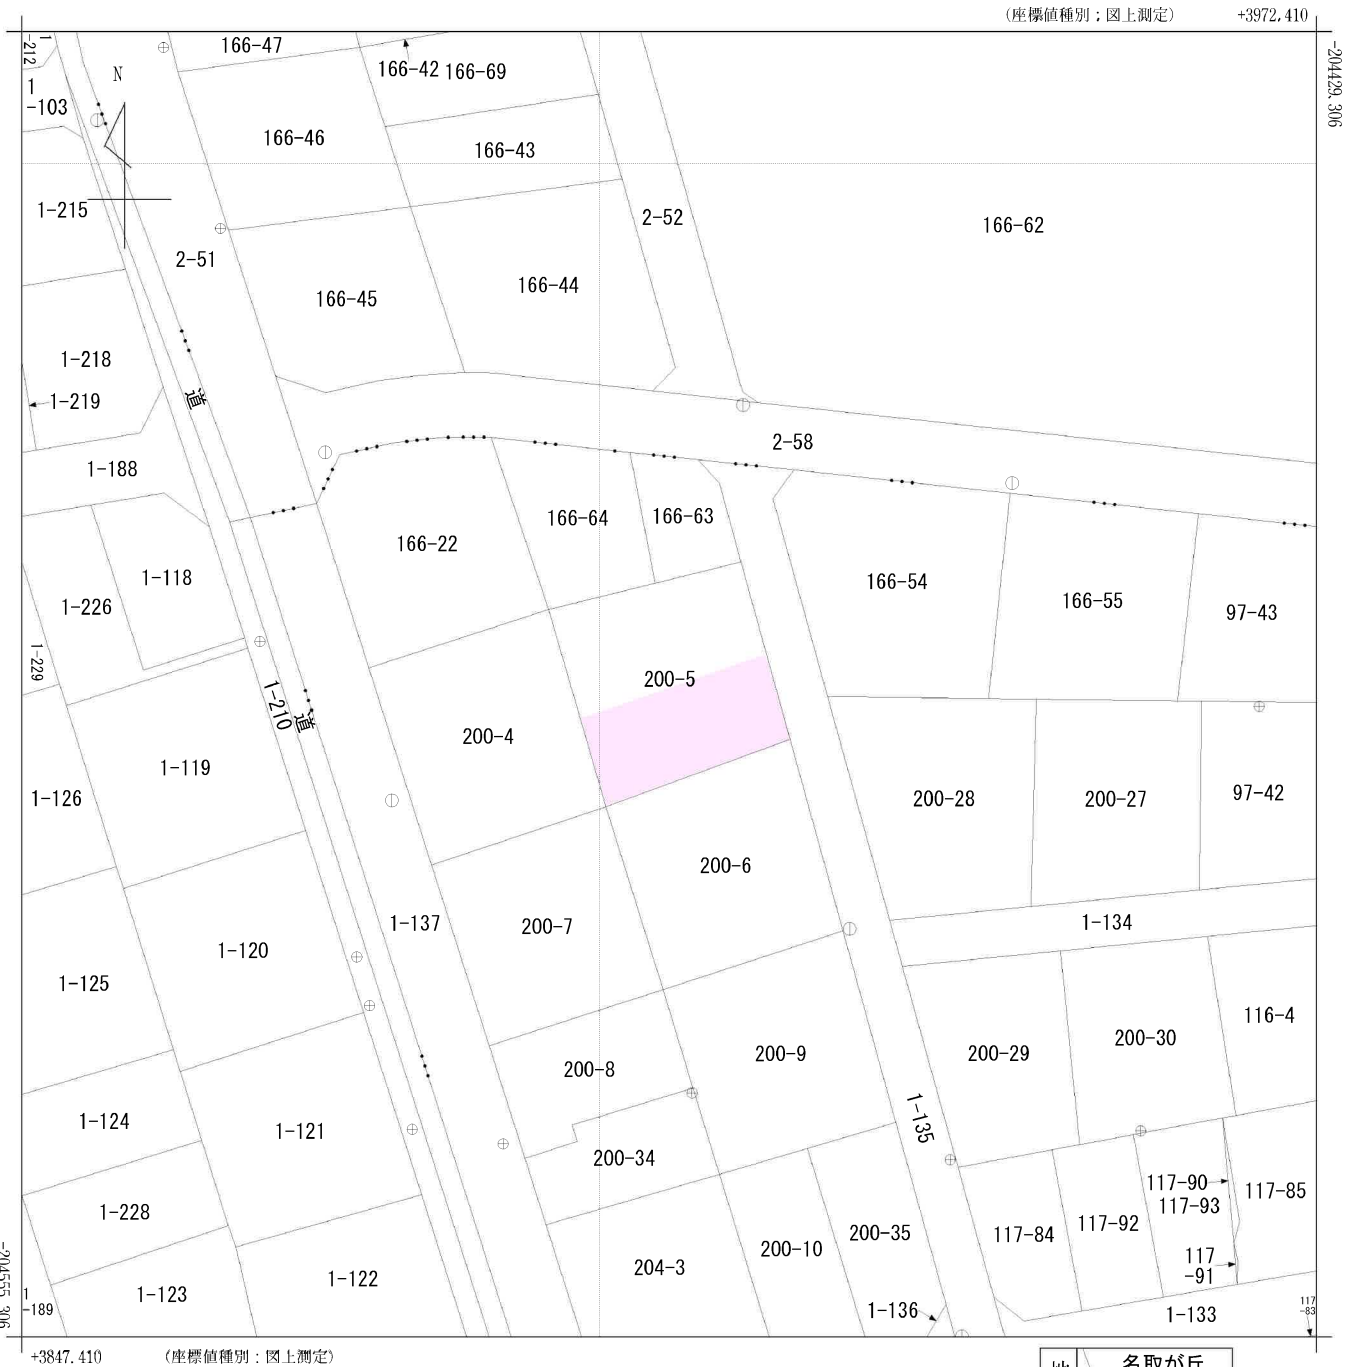


(注) 国土交通省国土地理院が公表した座標補正パラメータ(touhokutaiheiyouoki2011.par)による修正がされています。

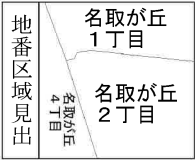

請求部	所在地	名取市名取が丘二丁目					地番	200番5		
出力尺	1/500	精度区分	甲二	座標系番号又は記号	X	分類	地図(法第14条第1項)		種類	地籍図
作成年月日	平成14年3月				備付年月日(原図)	平成15年10月2日			補記事項	




竣工図		図番
工事番号	平成元年度 受給 第33号	7 / 10
工事名	公営下水道 名取ヶ丘一・二丁目地内配水管移設工事	
工事箇所	名取ヶ丘一・二丁目地内	
工期	平成元年11月15日～平成2年3月26日	
図名	分水オフセット図	
施工業者		図番

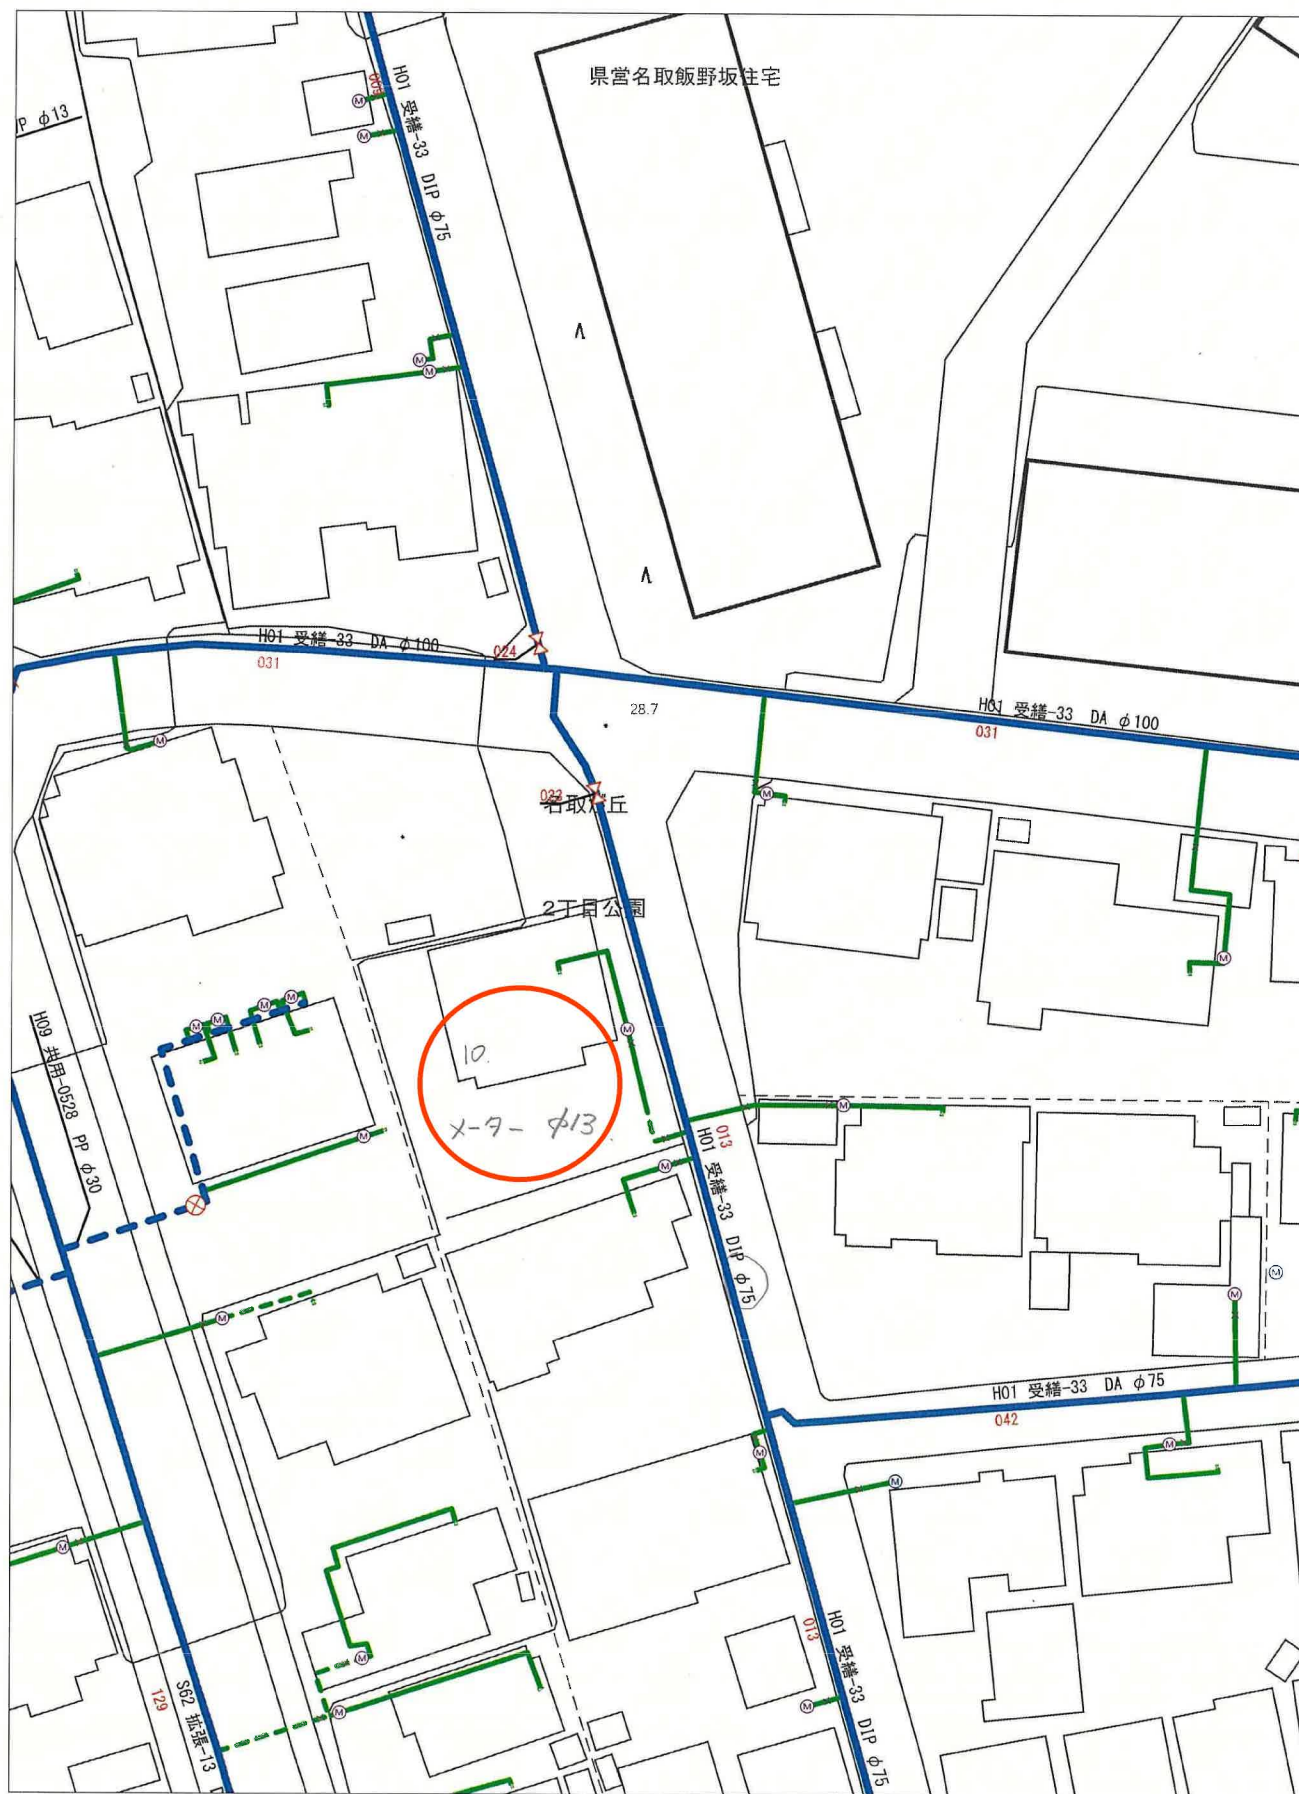


出力年月日：2025年05月02日 13時33分25秒

(注意) この配管図は推定を含むものであり、実際の状況と異なる場合があります。
また、給水装置は所有者の届出に基づくものであり、その内容を保証するものではありません。


1/500

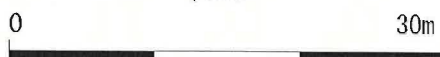


名取市水道事業所

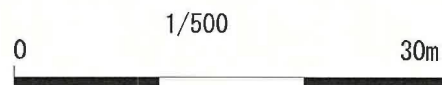

この写しは参考資料としてお使いください。
 また利用によって発生した損害等について、
 名取市は一切の責任を負いません。
 令和7年05月02日 名取市下水道課

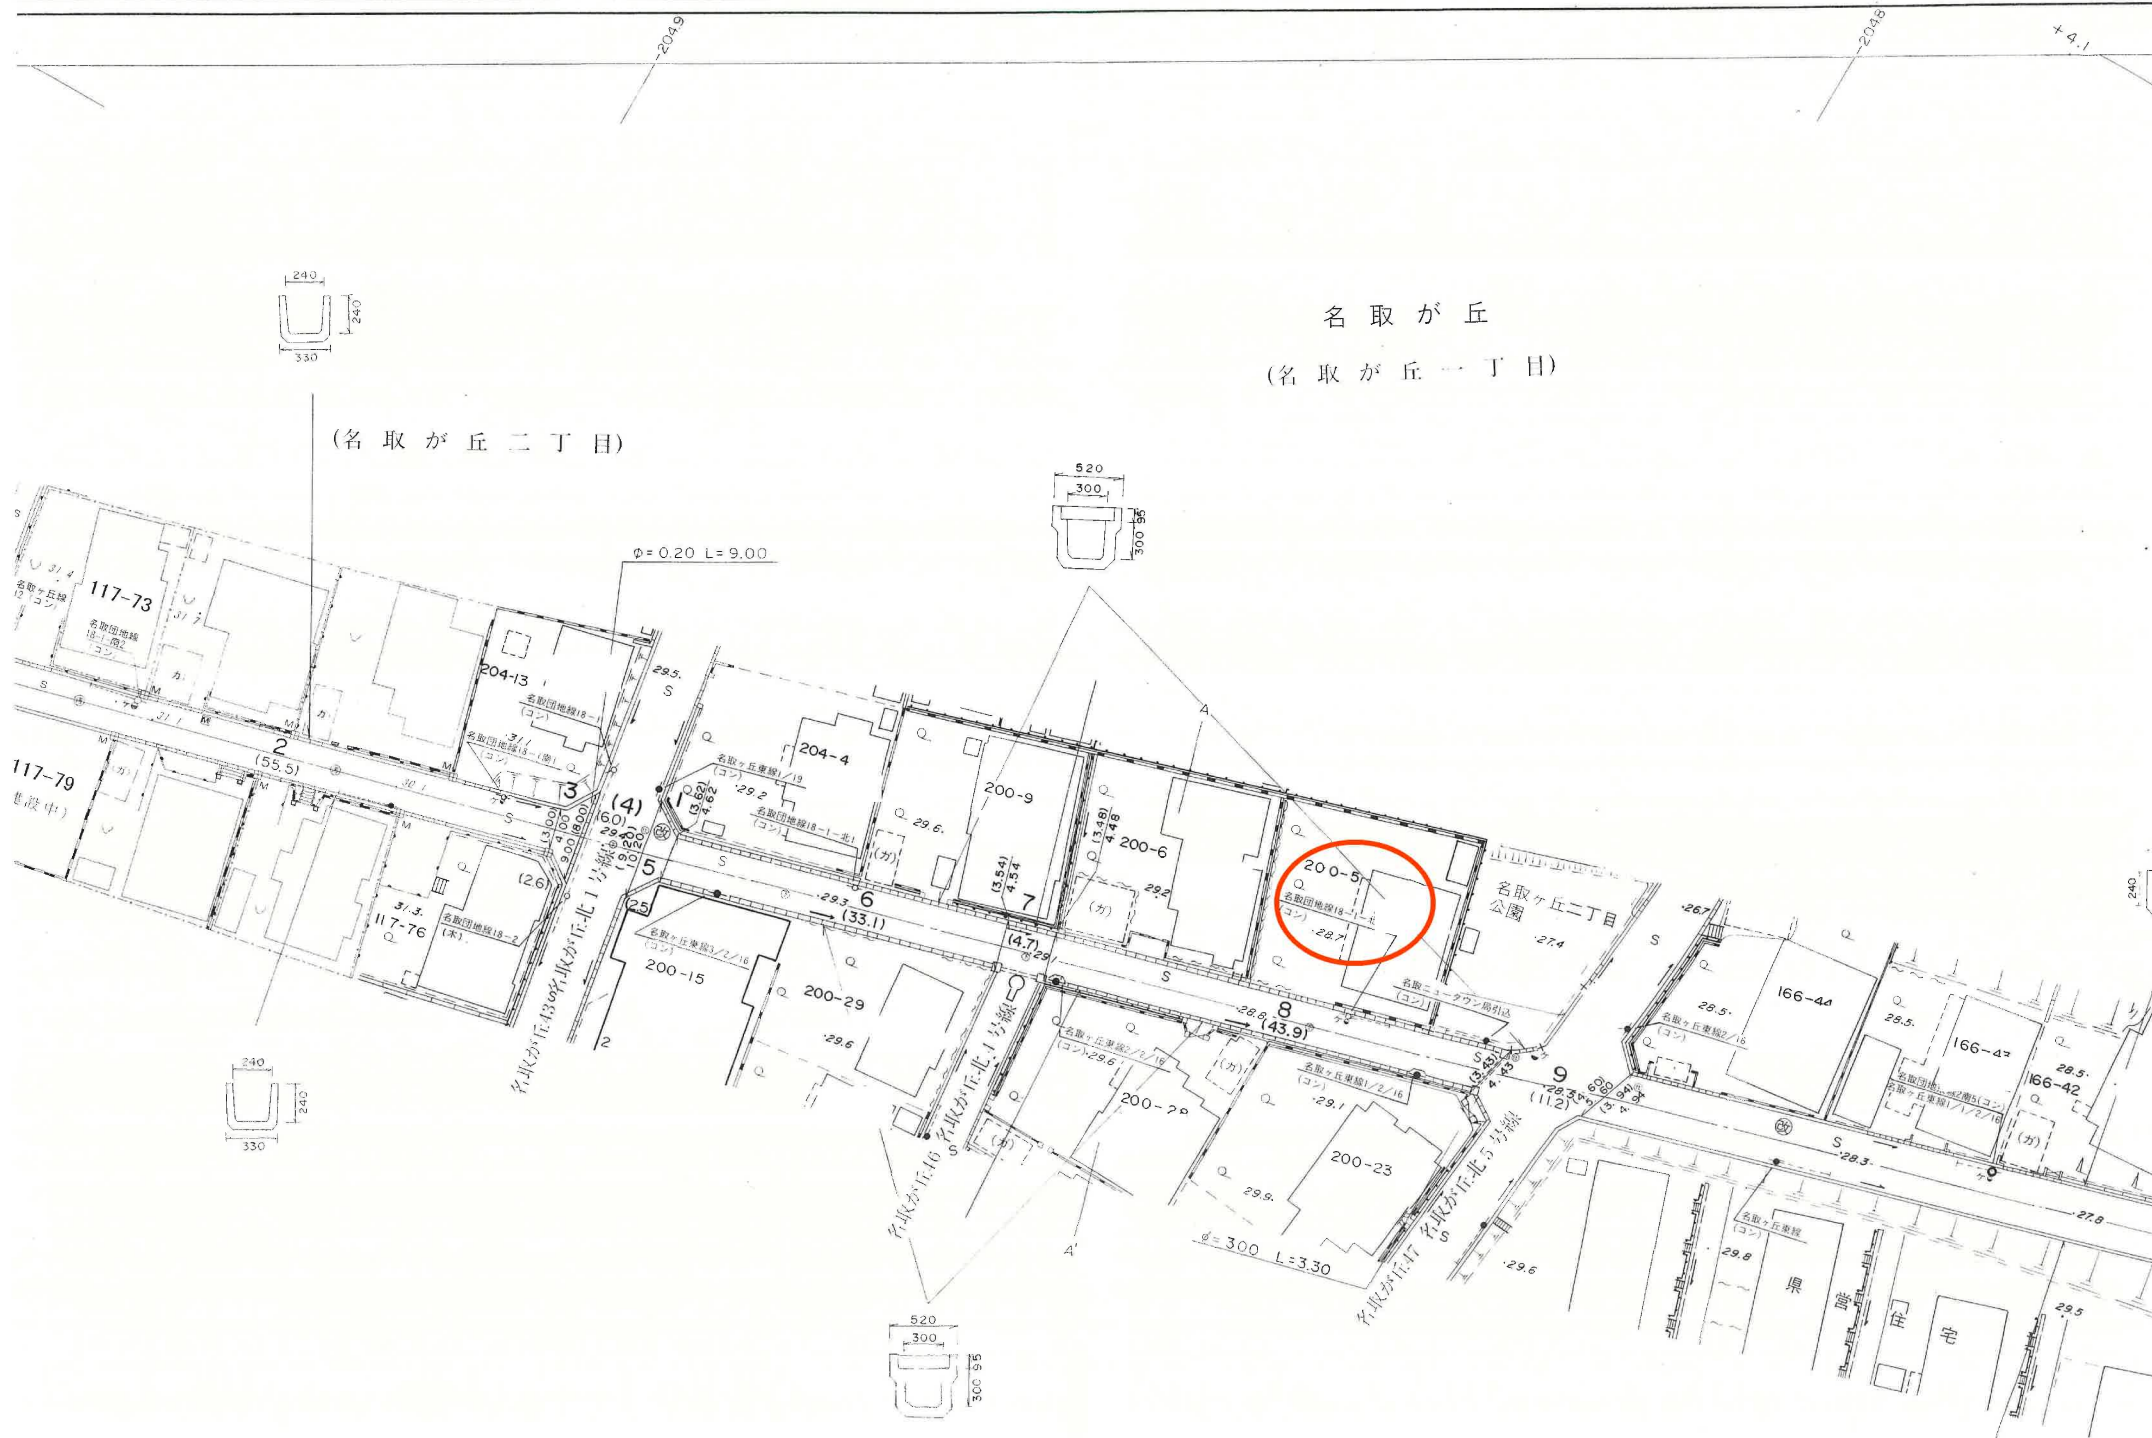

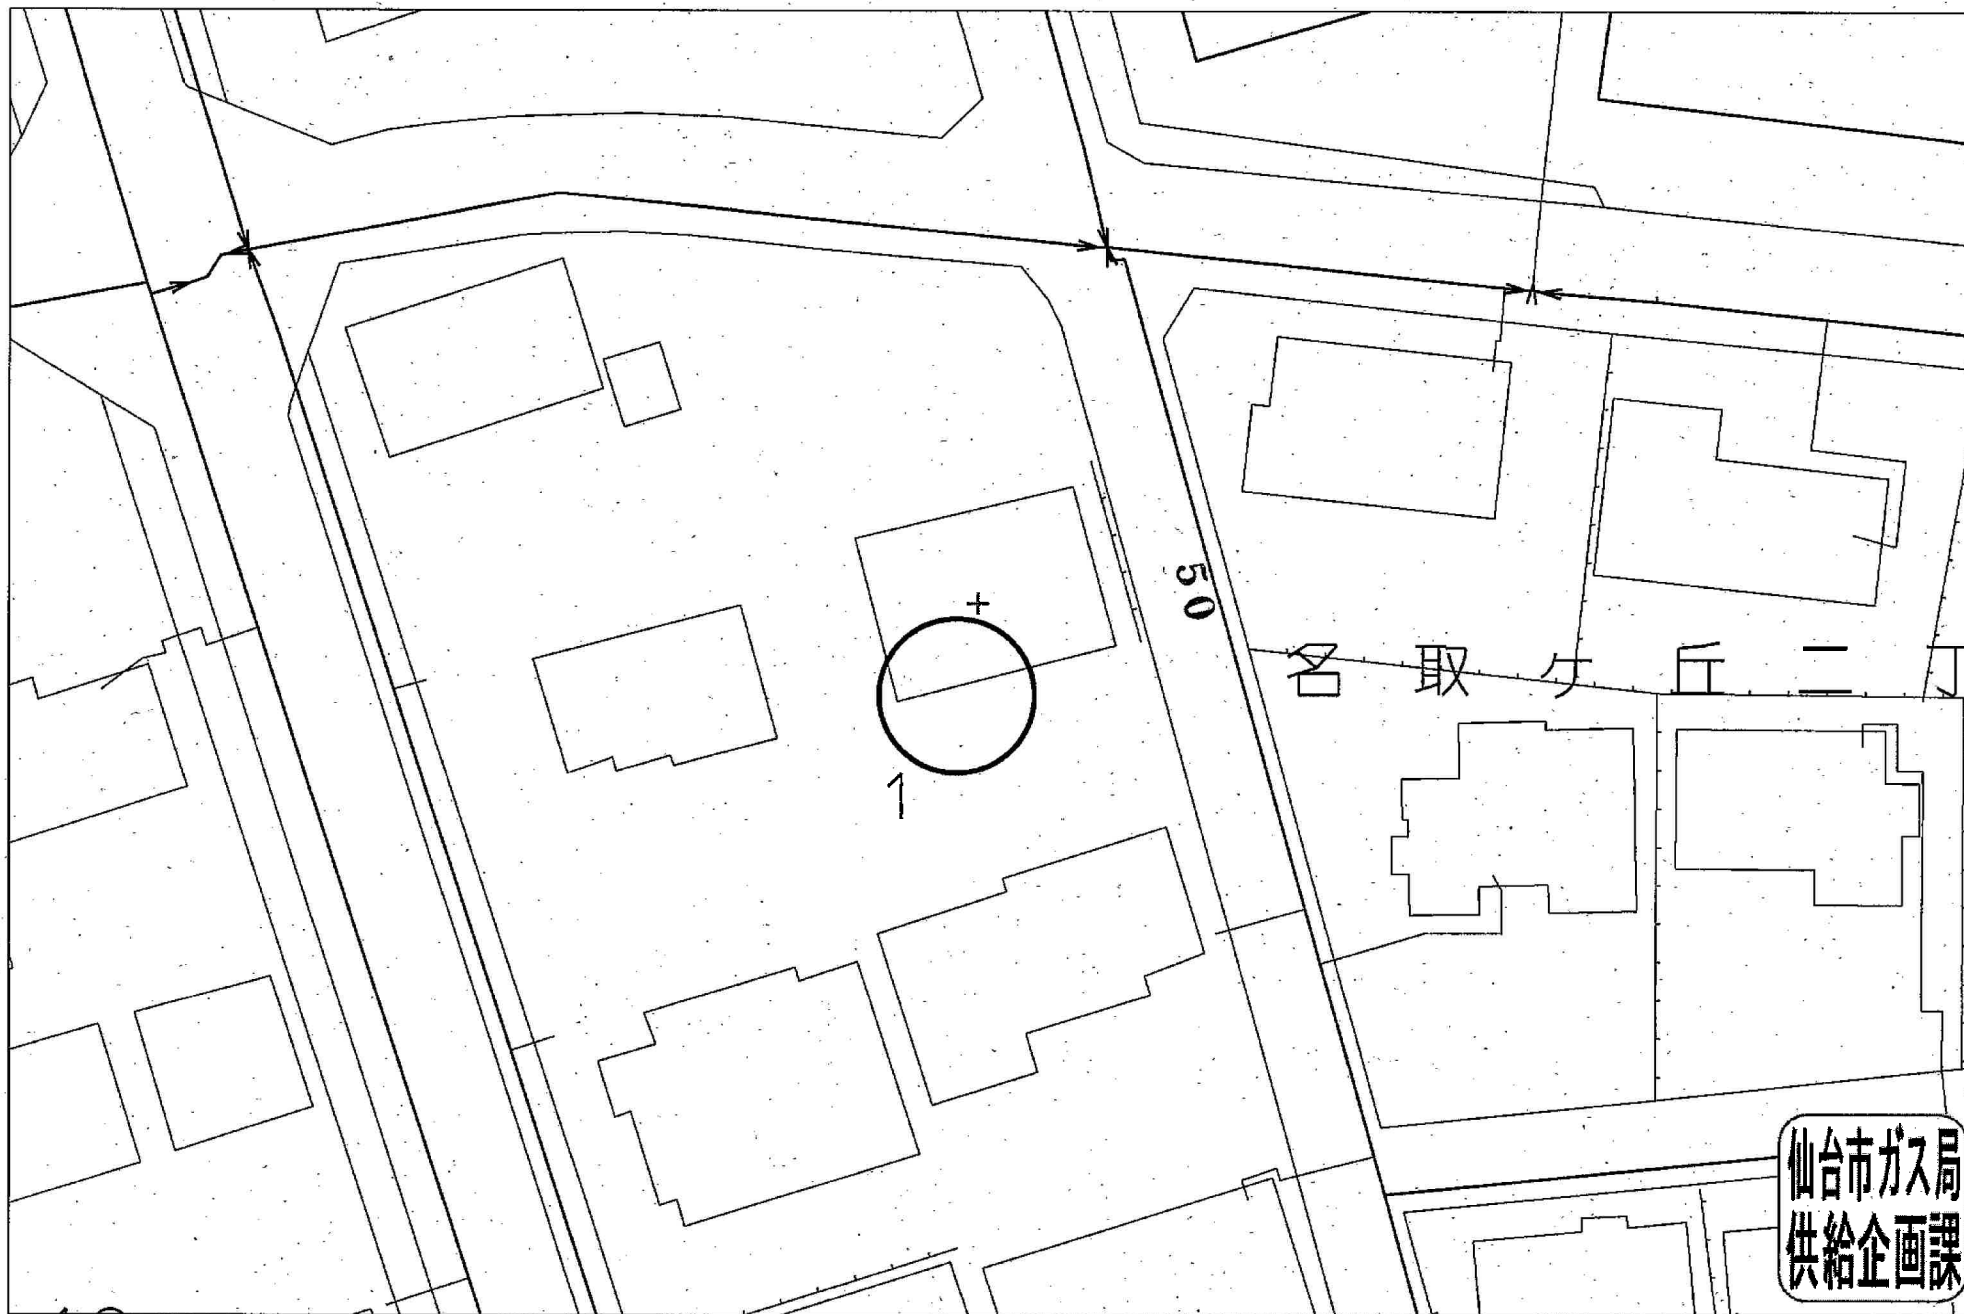

受付番号：F-

994

この図面は実際と異なる場合があるため十分注意して使用してください

2025年5月2日

現況実測平面図

所在：名取市名取が丘二丁目



S=1 : 100

166-54

求積表

地番	200-5				
NO	Xn	Yn	Xn・(Yn+1-Yn-1)	距離	
K1	-204480.501	3916.727	-2649453.851457	17.781	
K2	-204497.632	3921.492	2651720.794144	18.877	
K3	-204504.105	3903.760	4757992.506930	19.807	
K4	-204485.087	3898.226	-976416.290425	10.616	
K5	-204482.554	3908.535	-3783131.731554	8.445	
合計			711.427638		
合計	面積		355.7138190		
	地積		355.71	m	

公簿面積 356.78 m²

200-28

筆界点	境界線の種類
□	コンクリート杭
⊗	金属鉄
⊗	金属プレート標
⊗	プラスチック杭
○	計算点
△	測量多角点

〔注記〕
境界線の確認出来ない箇所につきましては、現況構造物もしくは計算点（公園、地籍測量図、現地地形）により求積しております。
隣接土地所有者との立会いにより境界位置が変更になる場合があります。

所在	名取市名取が丘二丁目200番5	番号	/
図面名	現況実測平面図	縮尺	S=1 : 100
図面作成者			