




現況実測平面図
所在:名取市名取が丘二丁目

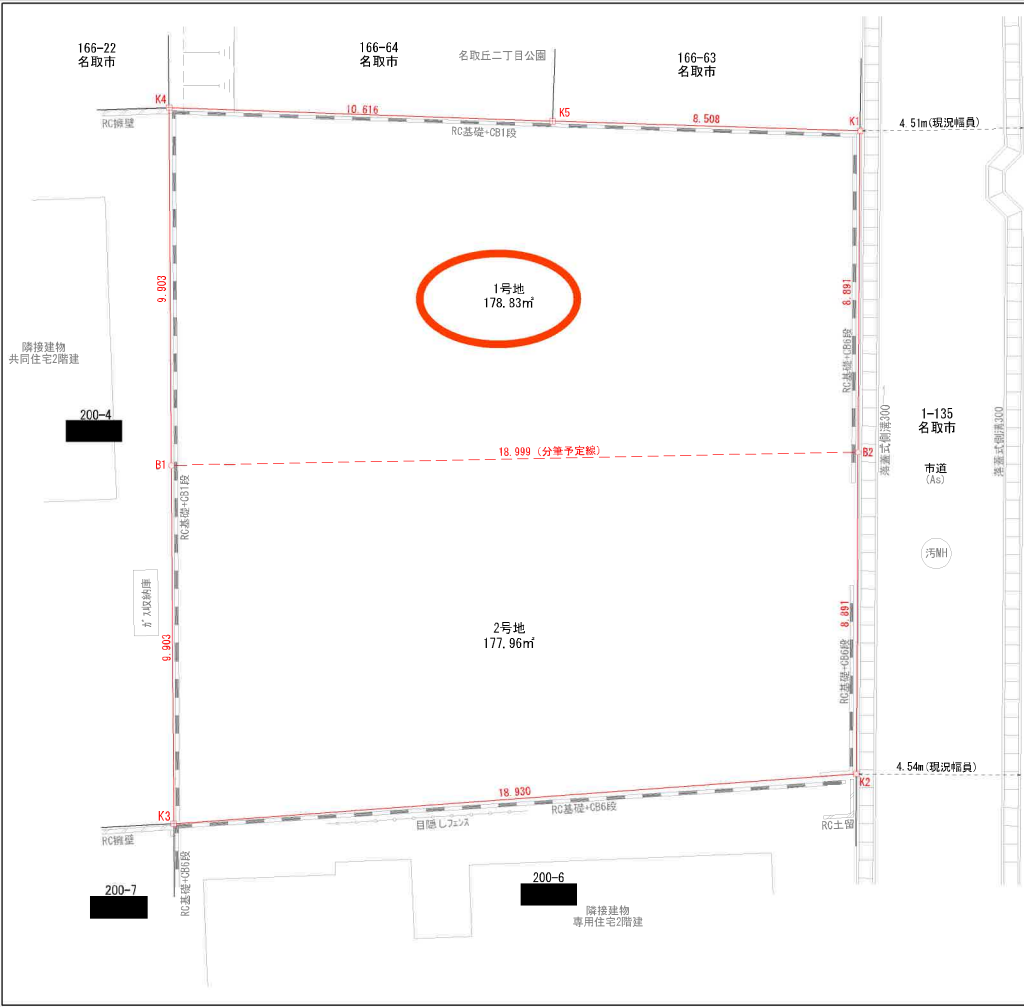

166-54

求積表

地番	1号地				
N0	X0	Y0	Yn+1-Yn-1	Xn-Yn+1-Yn-1	
K4	-204485.087	3918.276	7.542	-1542739.526154	
K5	-204482.554	3908.535	18.561	-3795400.684794	
K1	-204480.484	3916.787	10.639	-2173627.544020	
B2	-204489.951	3916.165	-15.784	2229703.071484	
B1	-204484.586	3900.893	-20.838	4281812.346544	
			合計	357.661279	
			合計面積	178.8206240	m
			地積	178.83	m


地番	2号地				
N0	X0	Y0	Yn+1-Yn-1	Xn-Yn+1-Yn-1	
B1	-204484.586	3900.893	15.405	-3150239.251380	
B2	-204489.951	3916.165	20.651	-402454.487101	
K2	-204497.516	3911.544	-15.405	3150239.251380	
K3	-204504.105	3903.780	-20.551	4302763.861653	
			合計	355.928864	
			合計面積	177.9643320	m
			地積	177.96	m

総合計面積	358.79 m
-------	----------


200-28

筆界点	境界線の種別
⊕	コンクリート杭
⊗	金属杭
⊙	金属プレート杭
⊠	プラスチック杭
○	計算点
△	測量多角点


所在	名取市名取が丘二丁目200番5	番号	/
図面名称	分筆計画図	縮尺	S=1:100
図面作成者			

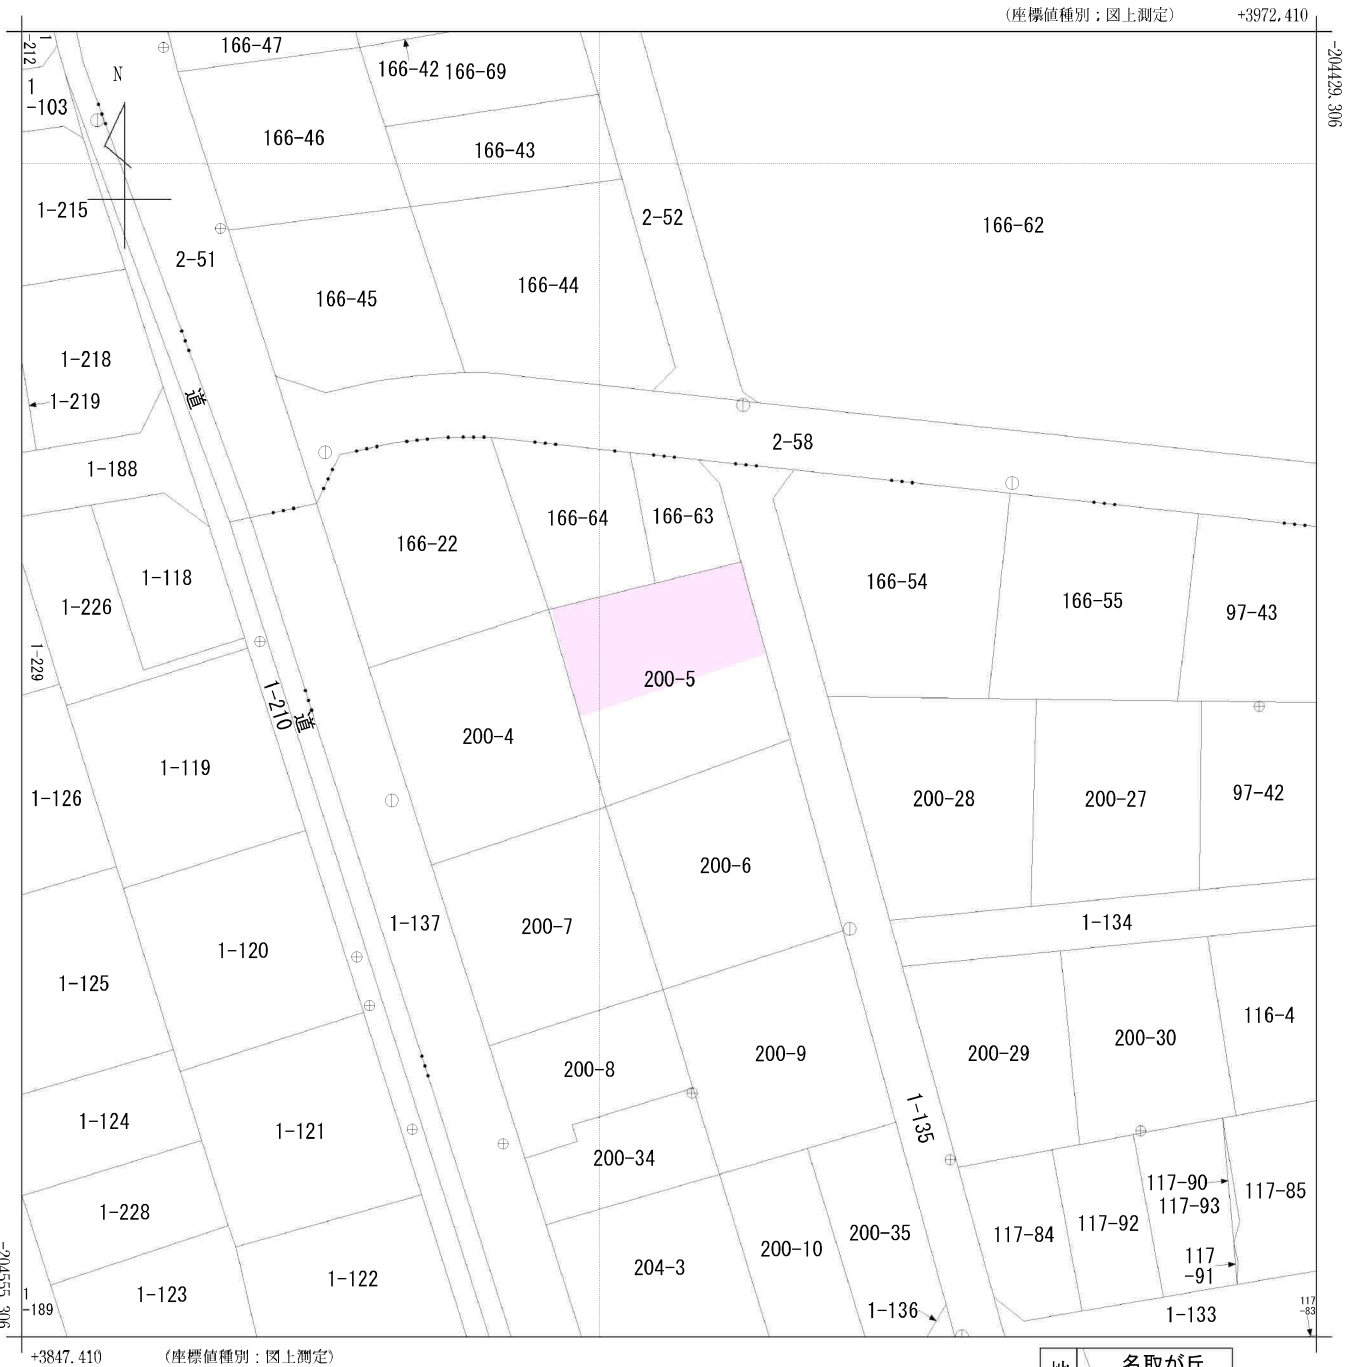



(注) 国土交通省国土地理院が公表した座標補正パラメータ(touhokutaiheiyouoki2011.par)による修正がされています。

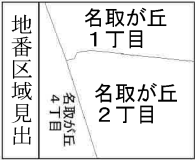

請求部	所在地	名取市名取が丘二丁目					地番	200番5		
出力尺	1/500	精度区分	甲二	座標系番号又は記号	X	分類	地図(法第14条第1項)		種類	地籍図
作成年月日	平成14年3月				備付年月日(原図)	平成15年10月2日			補記事項	

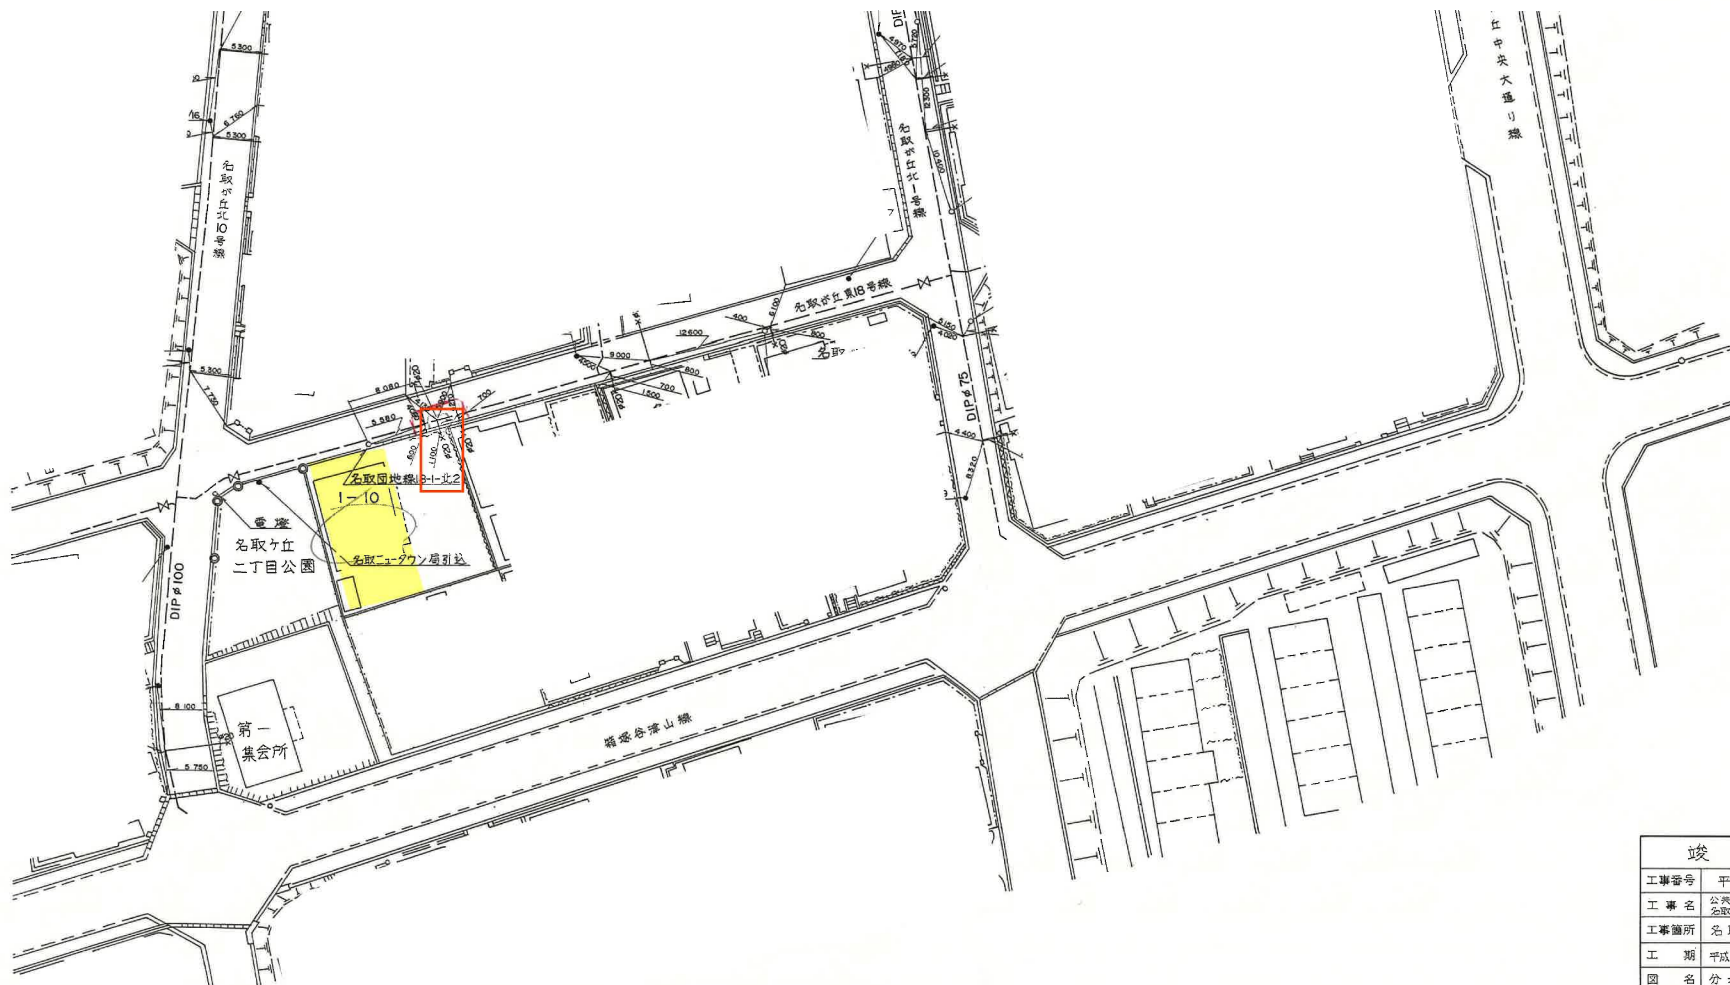



竣工図		図
工事番号	平成元年度 受注 第33号	
工事名	公営下水道 名取ヶ丘一・二丁目地区内配水管移設工事	
工事箇所	名取ヶ丘一・二丁目地区内	
工期	平成元年11月15日～平成2年3月26日	
図名	分水オフセット図	
施工業者		7/10

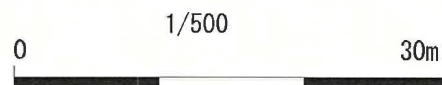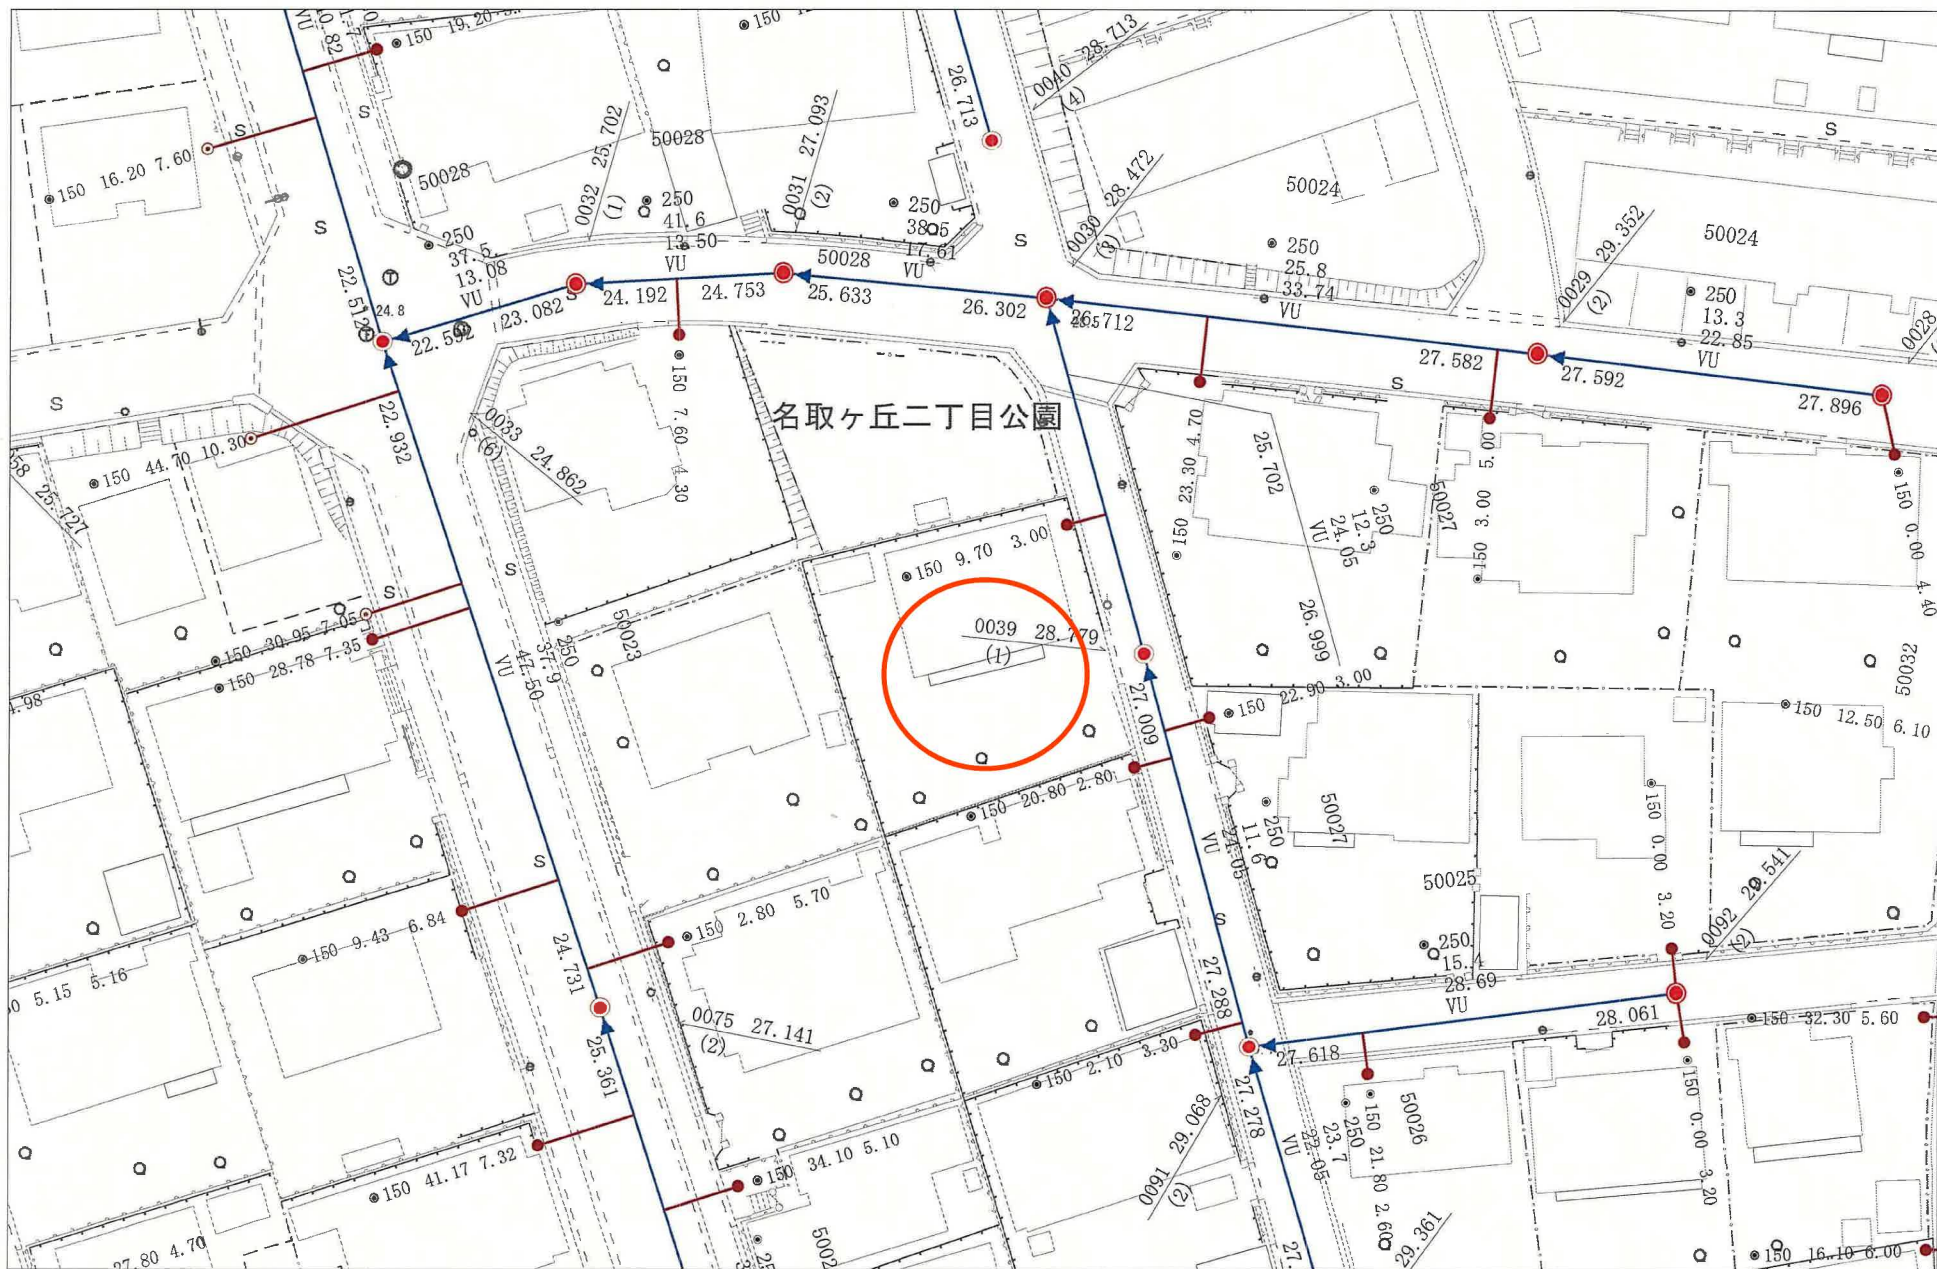

この写しは参考資料としてお使いください。
 また利用によって発生した損害等について、
 名取市は一切の責任を負いません。
 令和7年05月02日 名取市下水道課

名取市道路台帳図

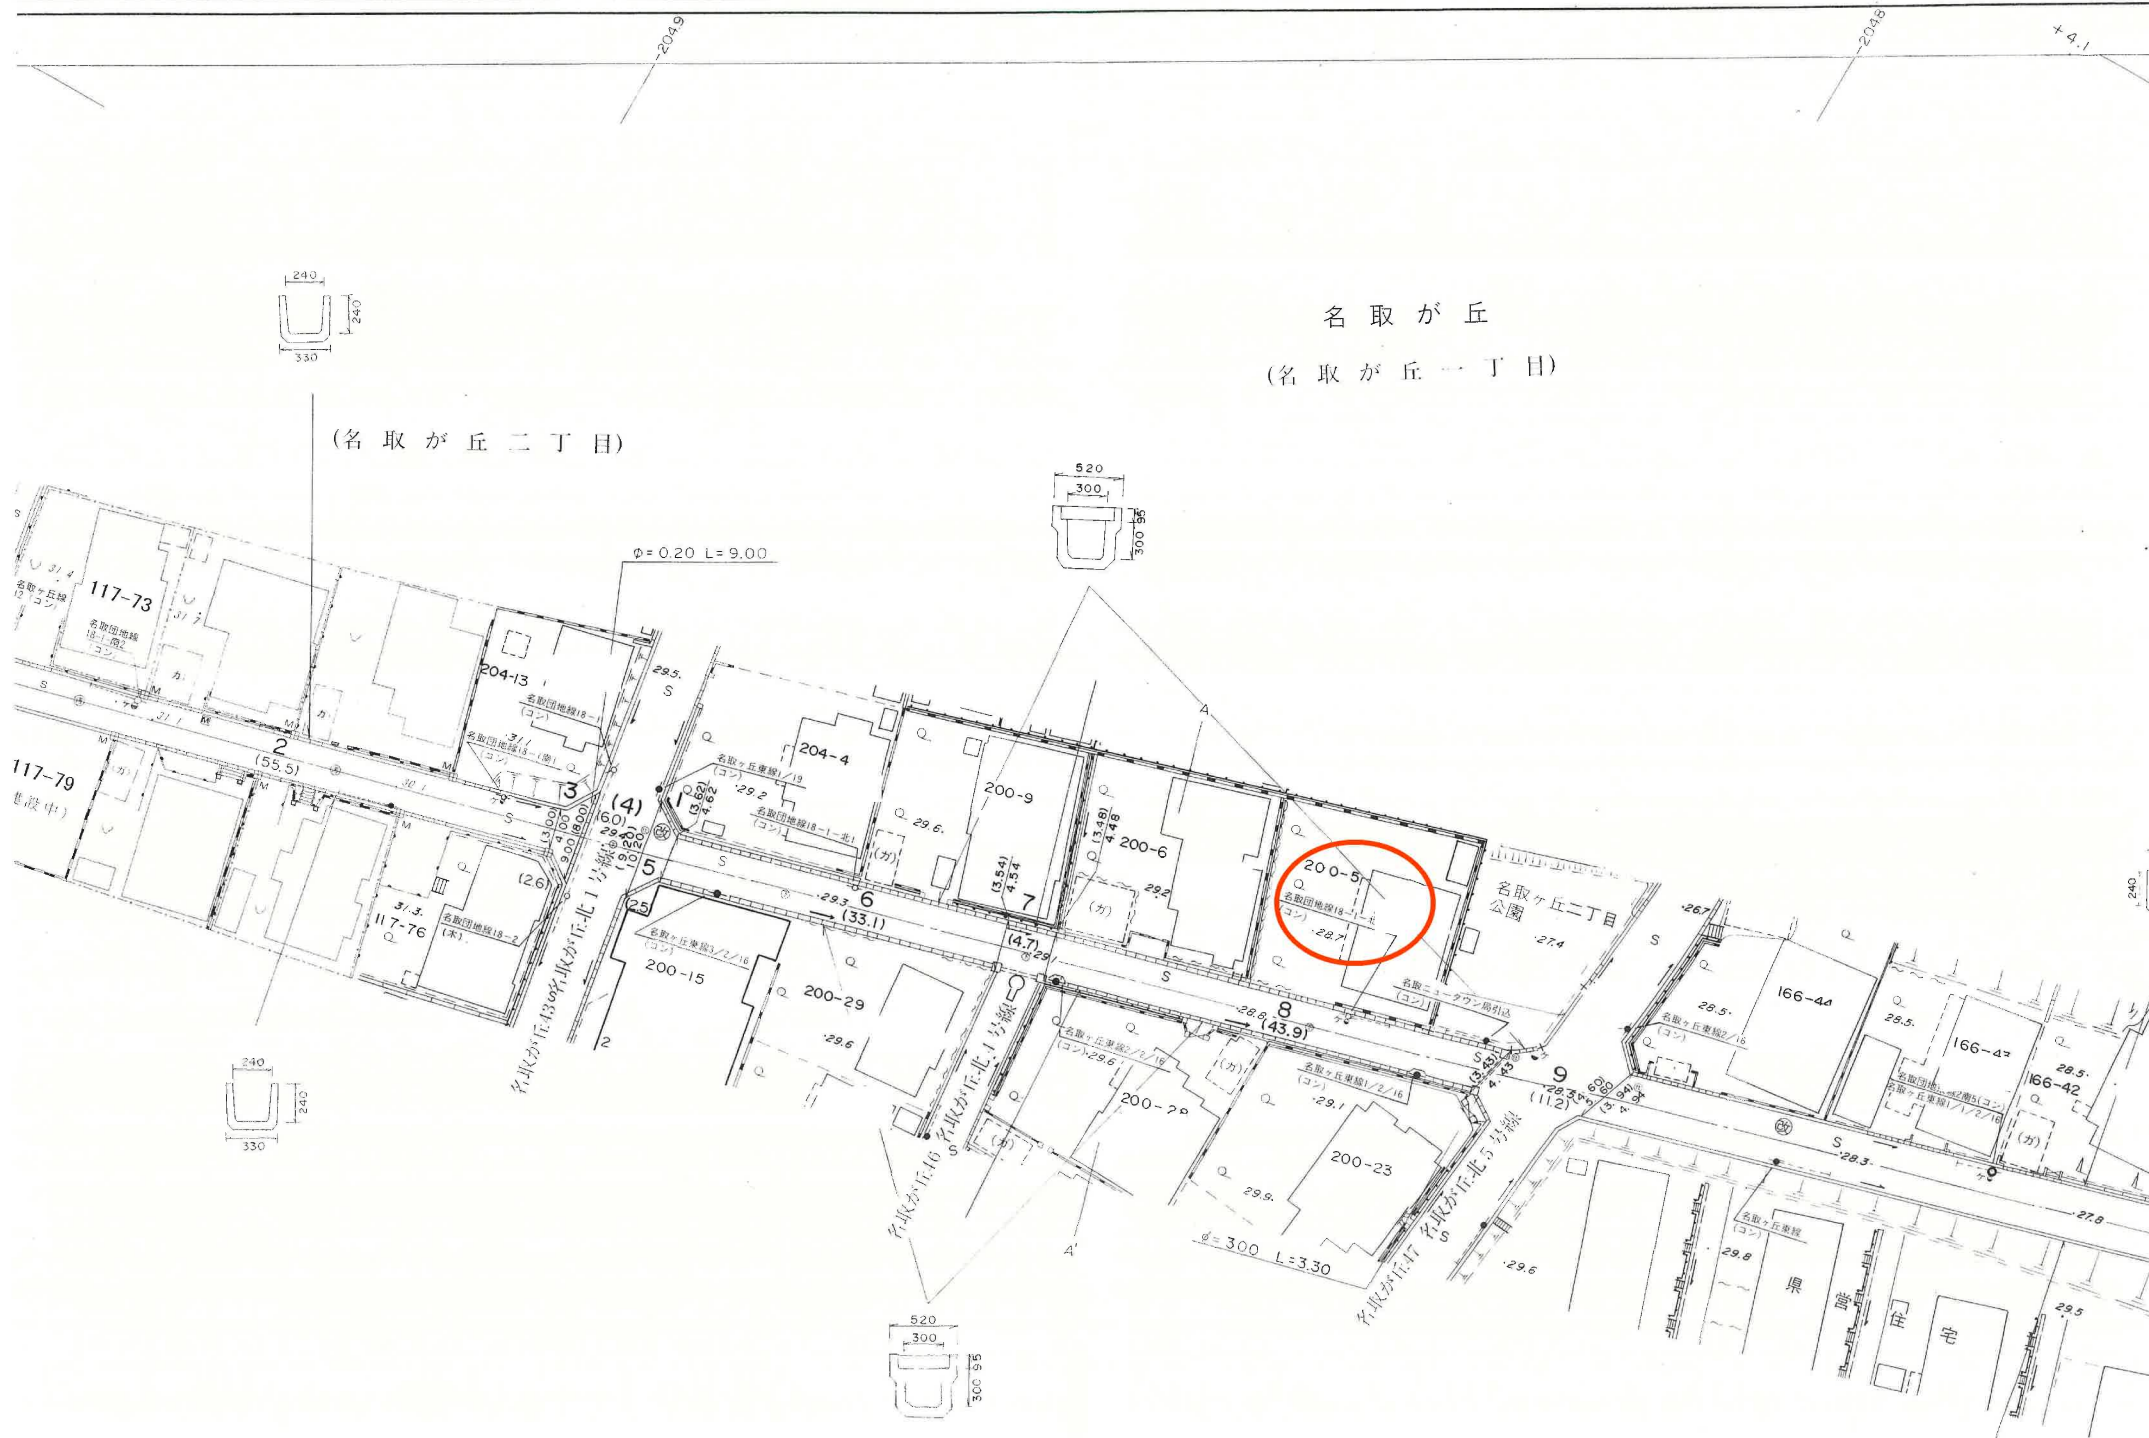

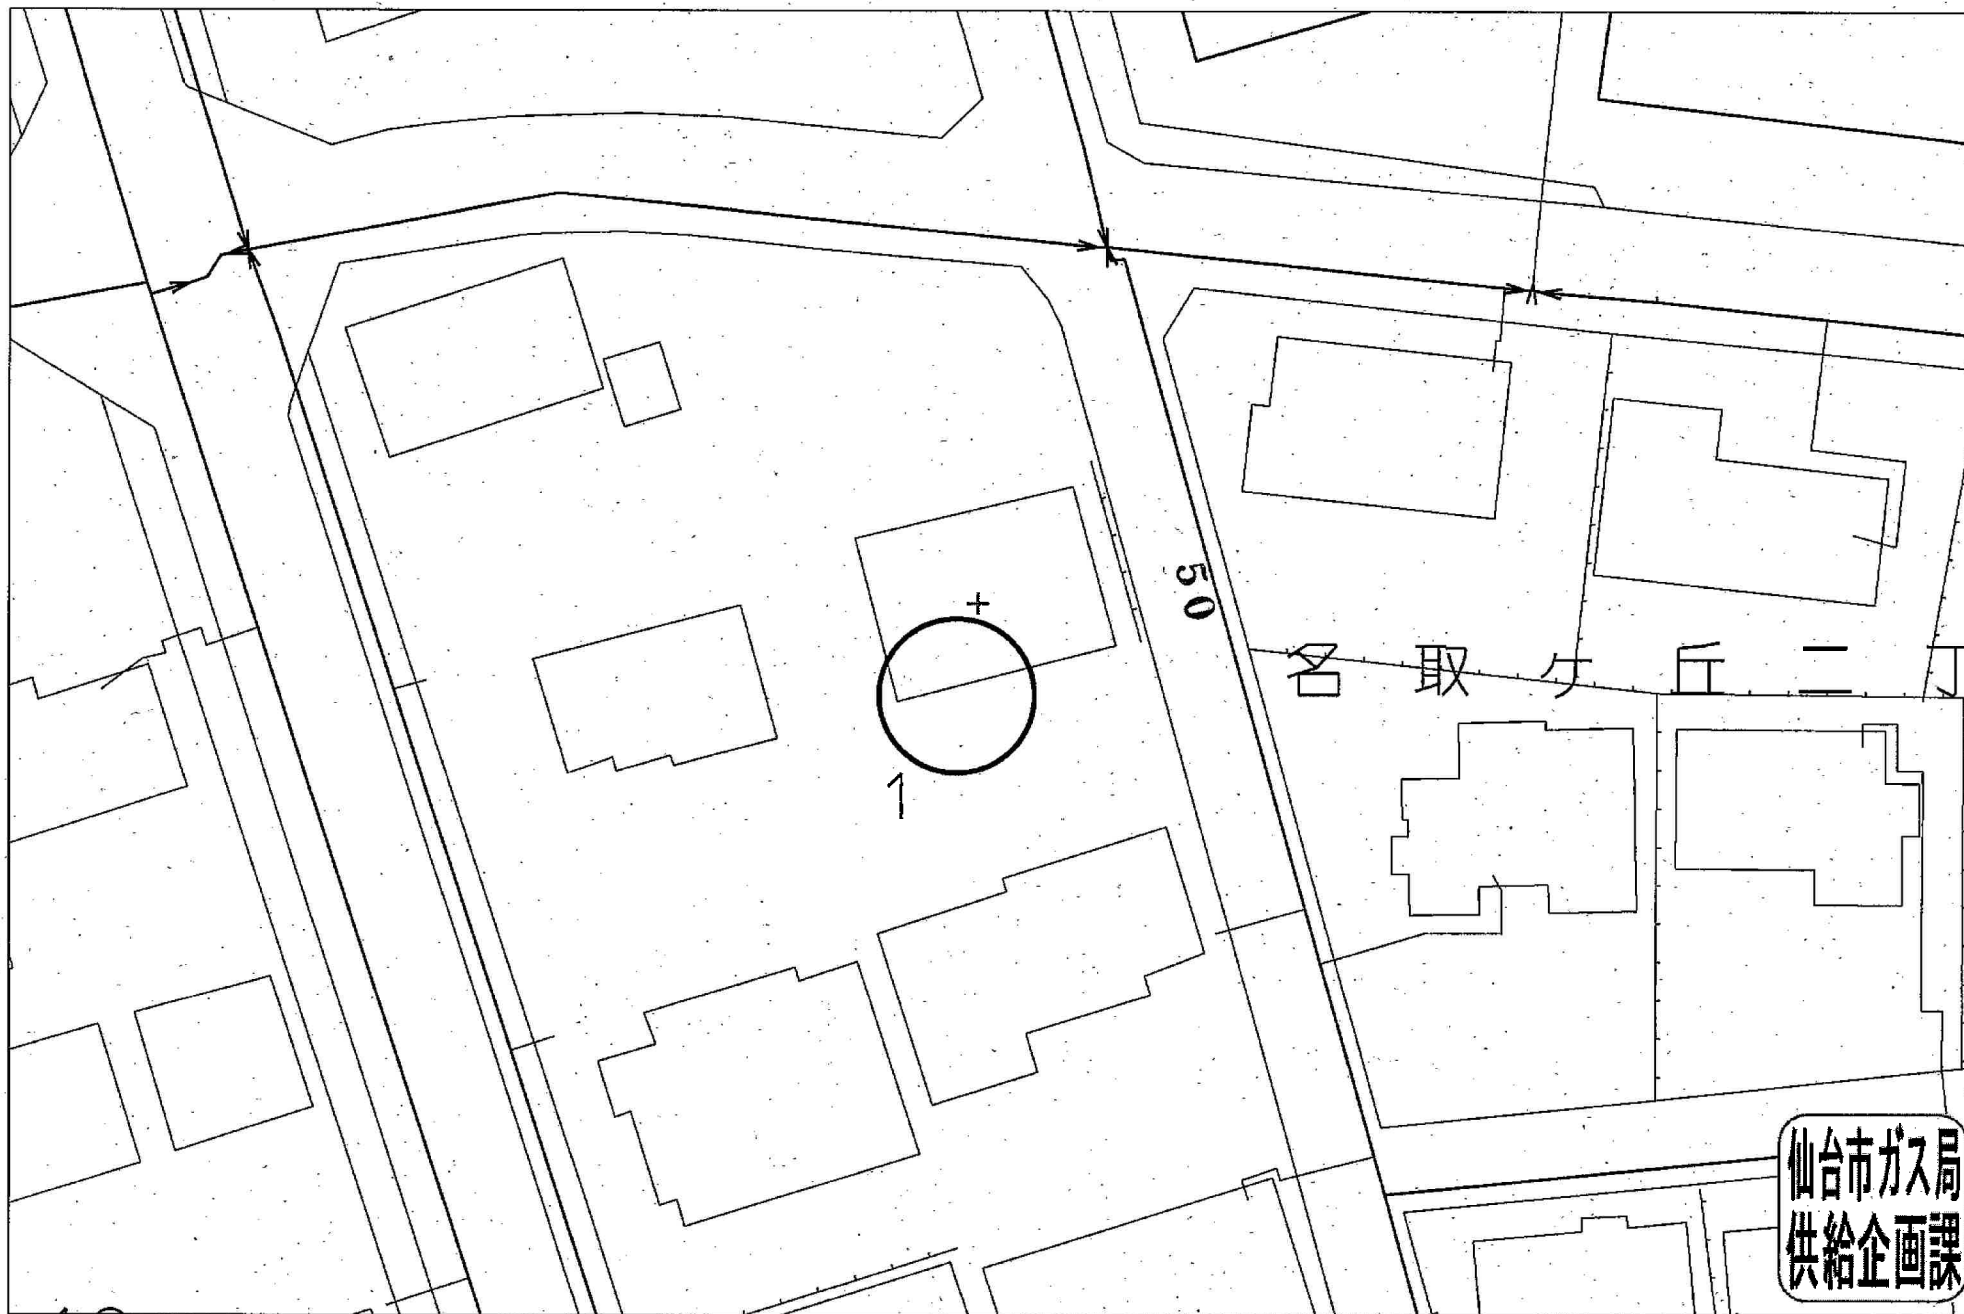

受付番号：F-

994

この図面は実際と異なる場合があるため十分注意して使用してください

2025年5月2日

現況実測平面図

所在：名取市名取が丘二丁目



S=1 : 100



求積表

地番	200-5				
NO	Xn	Yn	Xn・(Yn+1-Yn-1)	距離	
K1	-204480.501	3916.727	-2649453.851457	17.781	
K2	-204497.632	3921.492	2651720.794144	18.877	
K3	-204504.105	3903.760	4757992.506930	19.807	
K4	-204485.087	3898.226	-976416.290425	10.616	
K5	-204482.554	3908.535	-3783131.731554	8.445	
合計			711.427638		
合計面積			355.7138190		
地積			355.71	㎡	

公簿面積 356.78 ㎡

筆界点	境界線の種類
□	コンクリート杭
⊗	金属鉄
⊗	金属プレート標
⊗	プラスチック杭
○	計算点
△	測量多角点

〔注記〕
境界線の確認出来ない箇所につきましては、現況構造物もしくは計算点（公図、地籍測量図、現地地形）により求積しております。
隣接土地所有者との立会いにより境界位置が変更になる場合があります。

所在	名取市名取が丘二丁目200番5	番号	/
図面名	現況実測平面図	縮尺	S=1 : 100
図面作成者			

工事写真

工事名称 : 造成工事

現場住所 : 宮城県名取市名取ヶ丘2丁目1-10



碎石厚 $t=100$



碎石厚 $t=100$



配筋ピッチ @200



配筋ピッチ @200




配筋ピッチ @200




配筋ピッチ @200



ベース厚 $t=150$

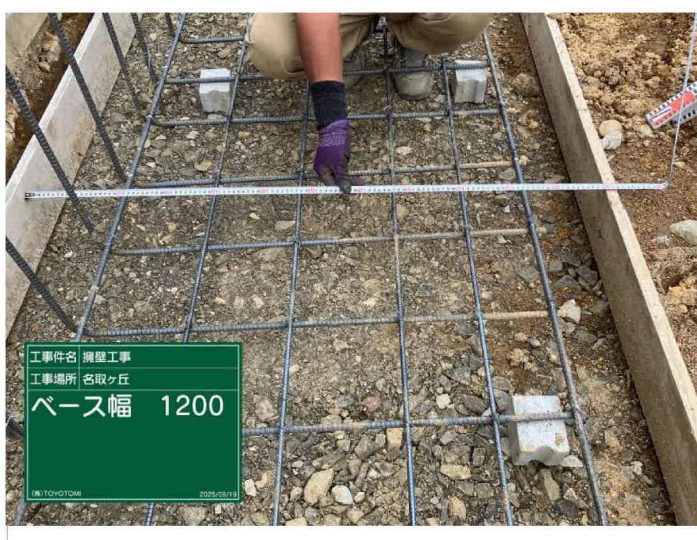

ベース幅 $w=1200$

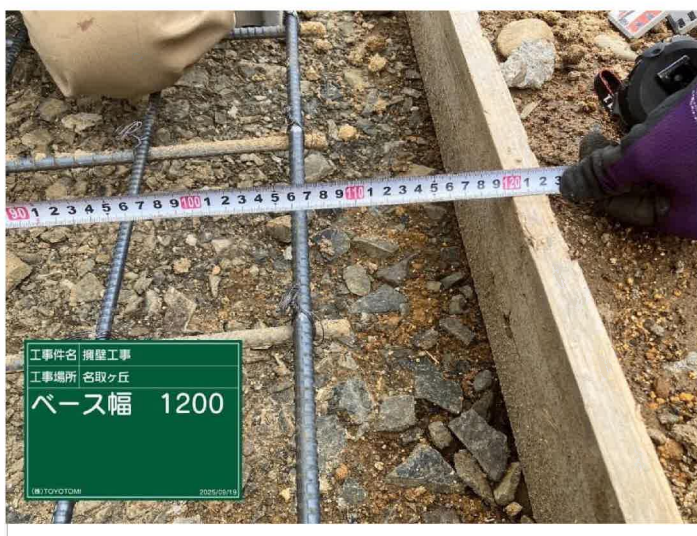

ベース幅 $w=1200$



配筋ピッチ @200



配筋ピッチ @200



配筋ピッチ @200



配筋ピッチ @200



配筋状況



配筋状況



ベース厚 $t=150$



ベース厚 $t=150$



ベース幅 $w=1200$




ベース幅 $w=1200$



型枠状況



型枠状況

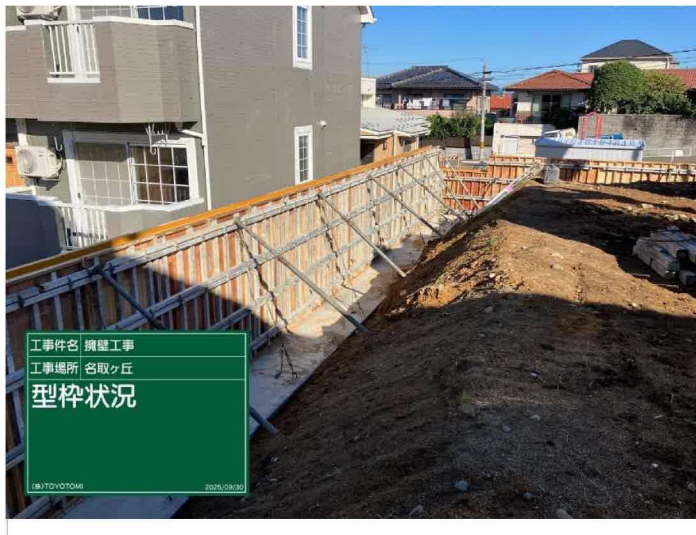


型枠状況



擁壁厚 $t=180$



擁壁厚 $t=180$

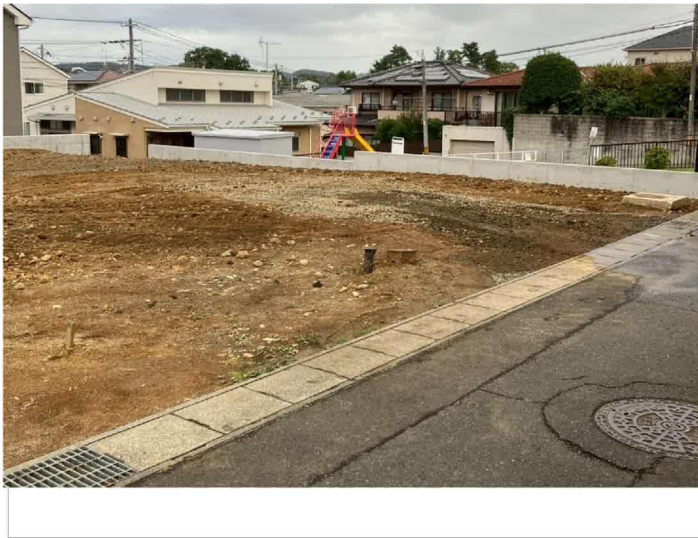

完了



完了



